
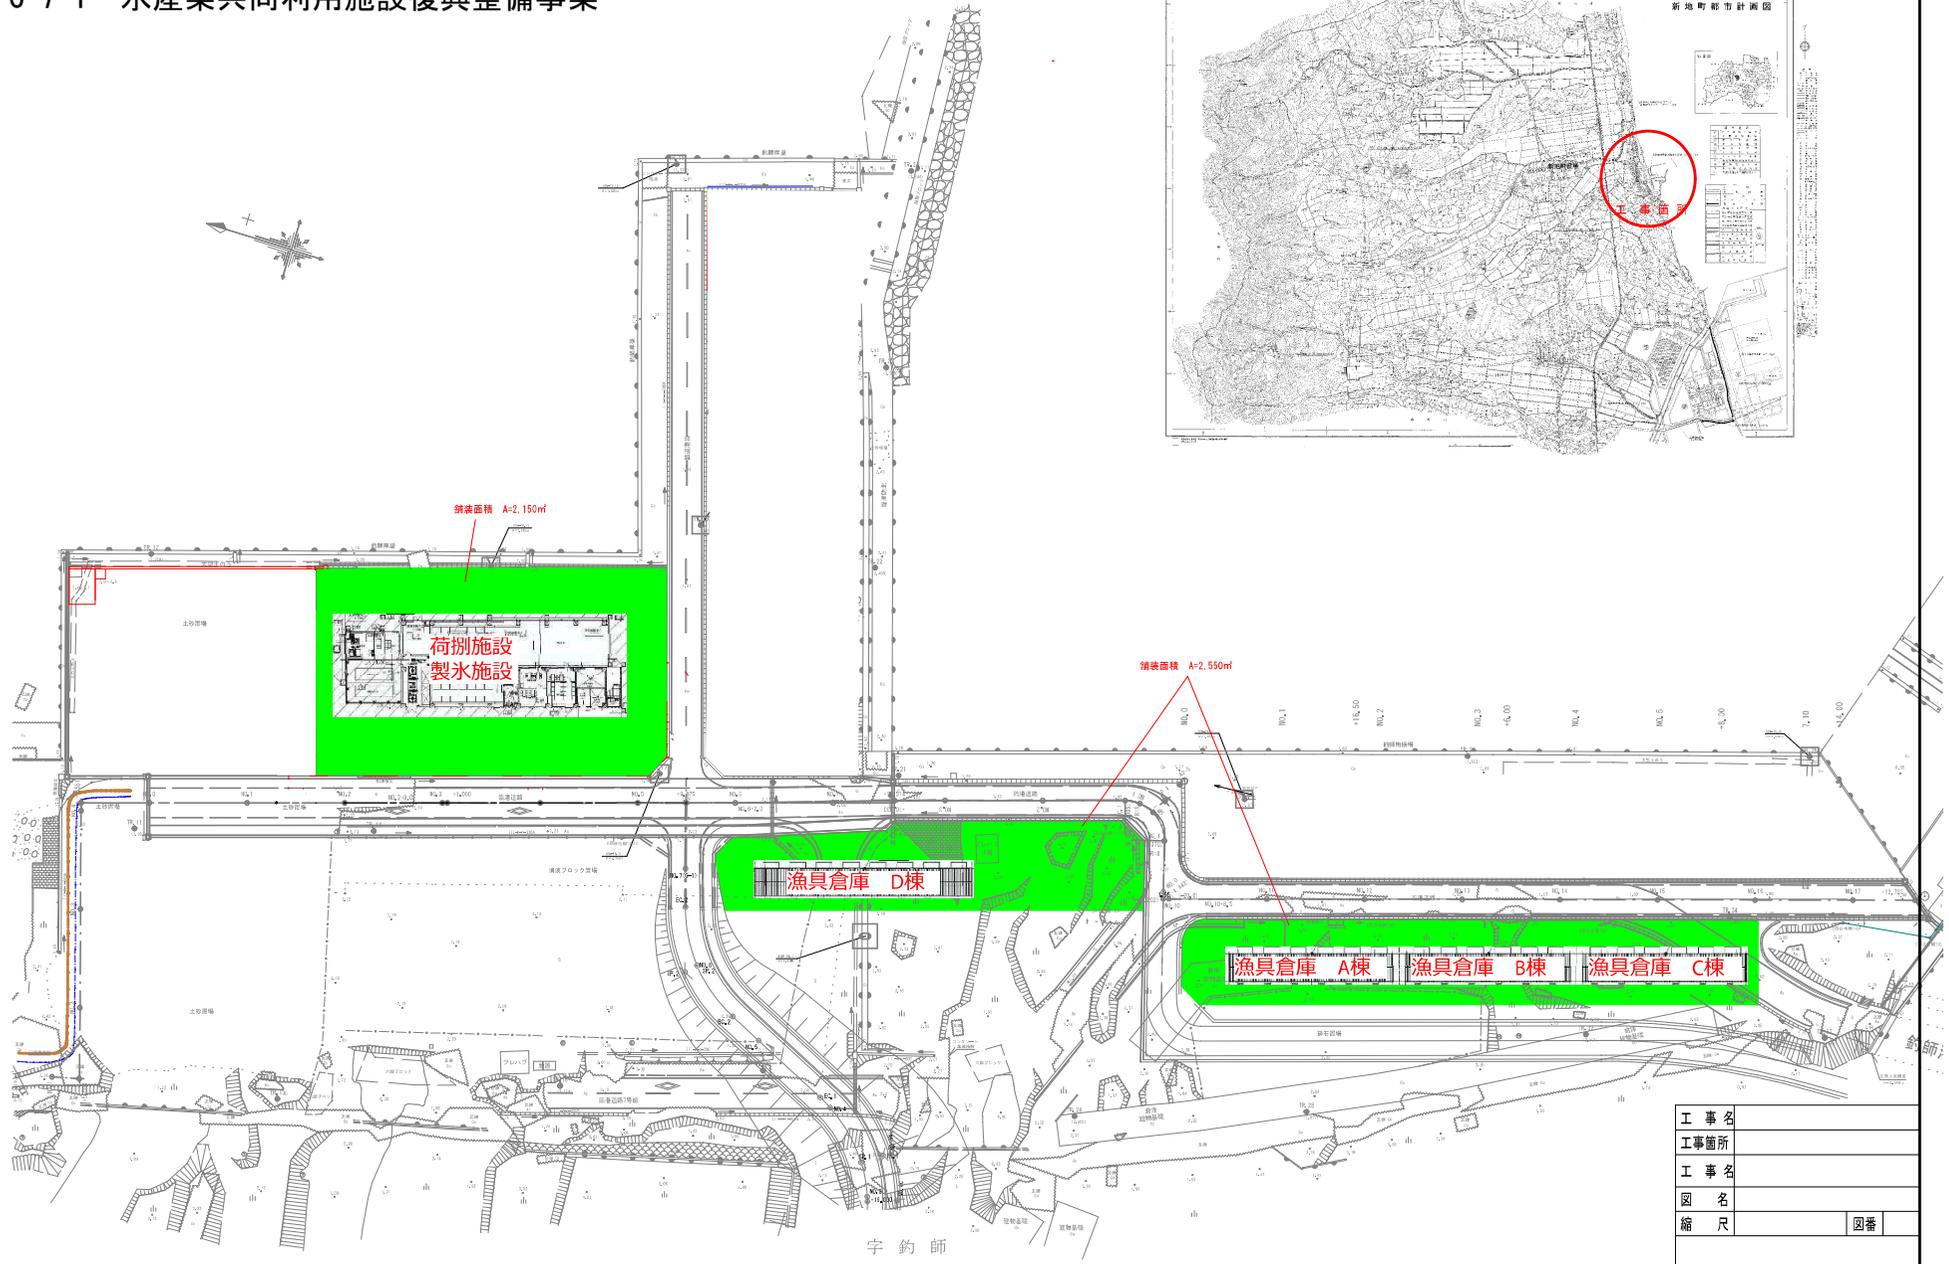



平面図 S=1:500

位置図 S=1:free

C-7-1 水産業共同利用施設復興整備事業

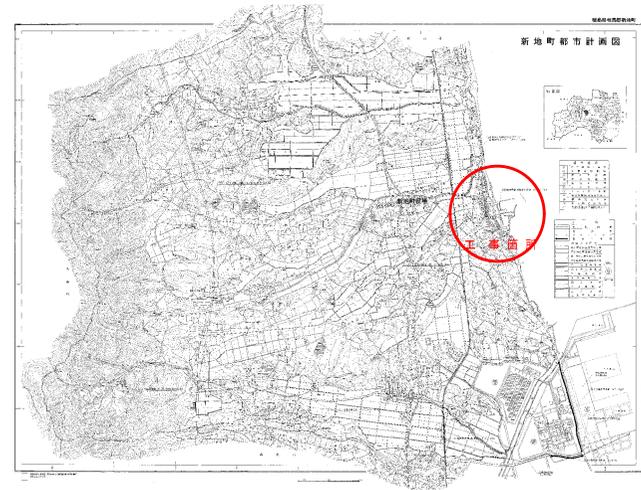

工事名	
工事箇所	
工事名	
図名	
縮尺	図番

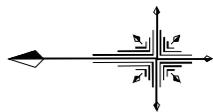


D-22-2 都市公園事業（釣師浜地区防災緑地）

全体計画図（実施設計時） S=1/2,000 (A3)

当初：黒字（第10回）

変更：赤字（第15回）

□：事業区域

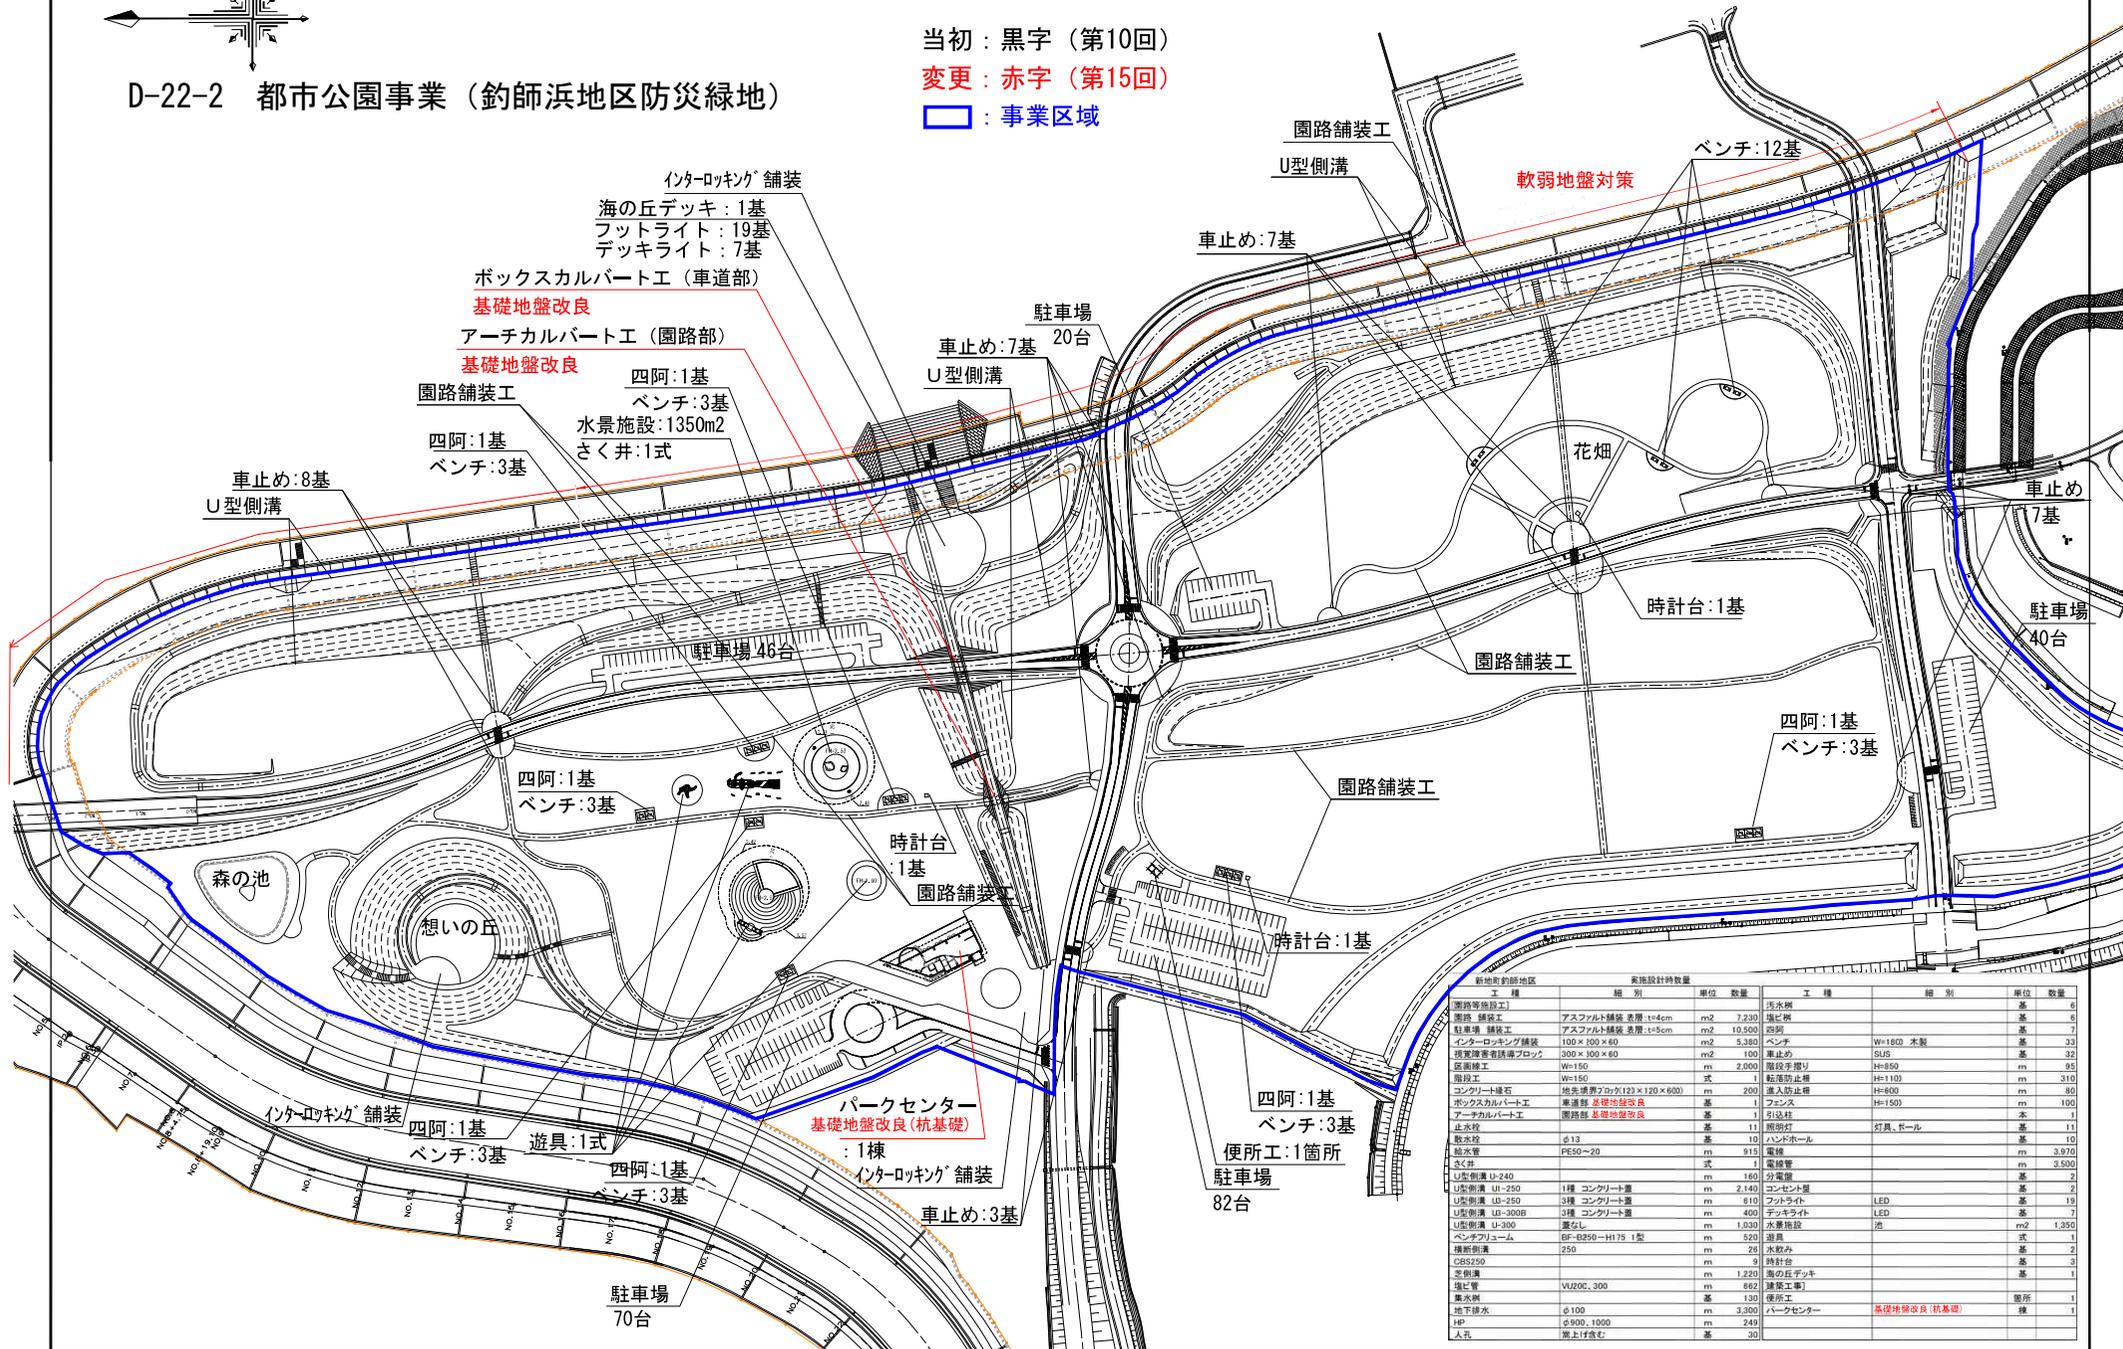


〔盛土工〕 軟弱地盤対策 盛土、盛土撤去 式 1 〔植栽設置工〕 樹木1.4kg/本 土壌改良工 (バ)堆肥 地被類 式 1